


境界確定図

S=1:500

※又はS=1:250

栃木市〇〇町××字△△

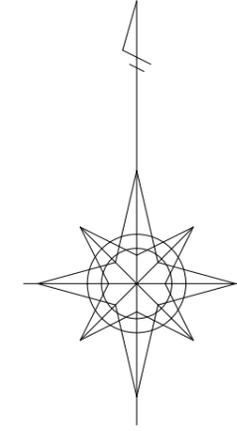

※必要に応じて横断面図（断面図）を掲載する。
縮尺 1/100程度
市と協議、主に建築後退や水路占用案件等


※片側確定は片側朱書き
参考幅員を記載すること

※地番のみ記載

※確定済は年月日記載

平成10年10月10日
境界確定済

※両側確定は両側朱書き
辺長及びたすき掛け
(たすき掛けは見易い範囲で)

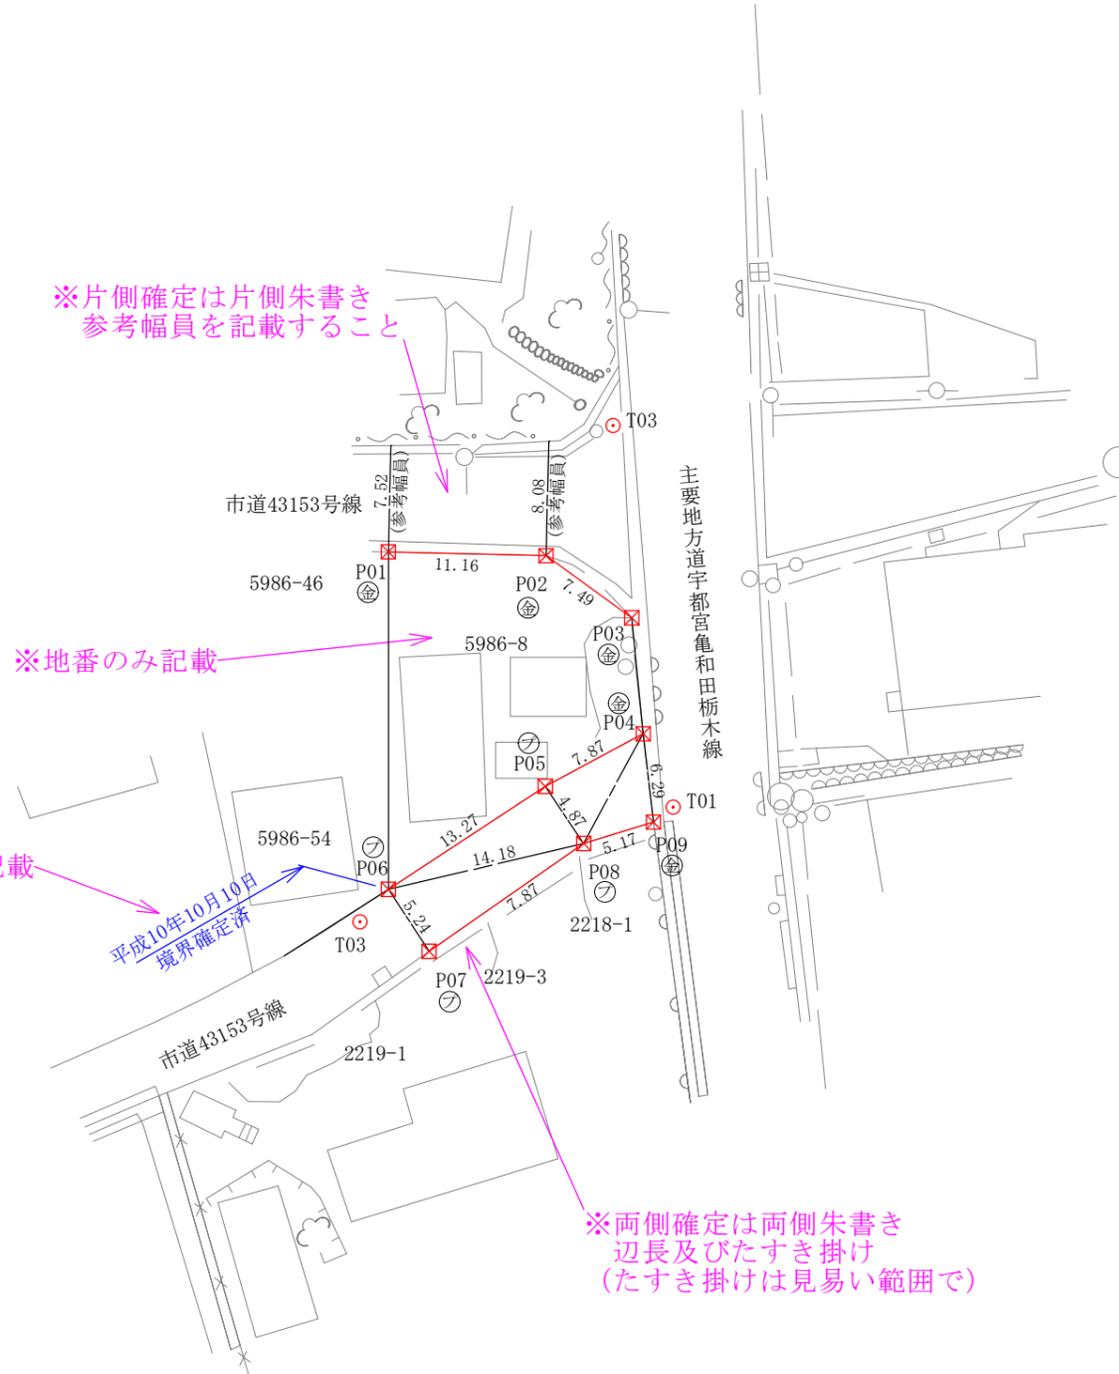

筆界点座標（任意座標）

点名	X座標	Y座標	境界標の種類
P01	118.067	79.835	金属標
P02	117.833	91.020	金属標
P03	113.507	97.061	金属標
P04	105.323	97.879	金属標
P05	101.426	90.864	プラスチック杭
P06	94.255	79.874	プラスチック杭
P07	89.656	82.758	プラスチック杭
P08	97.373	93.514	プラスチック杭
P09	98.932	98.503	金属標
T01	100.000	100.000	トラバー金属鉋
T02	127.156	95.781	トラバー金属鉋
T03	92.071	78.176	トラバー金属鉋

※境界標の種類を記載

筆界点	境界標の種類
Ⓚ	金属標
Ⓛ	金属鉋
Ⓜ	コンクリート石
Ⓝ	プラスチック杭
Ⓞ	コンクリート角
Ⓟ	刻印・ペンキ等
Ⓠ	側溝角
Ⓡ	ブロック角

※市において申請番号と確定日は記載する。

申請番号	
確定年月日	令和 年 月 日
立会年月日	令和 2年 4月 10日
図面作成年月日	令和 2年 5月 10日
図面作成者	土地家屋調査士 ○○○ 職印